



ドリームハイツ町名地番図

縮尺 1:1000

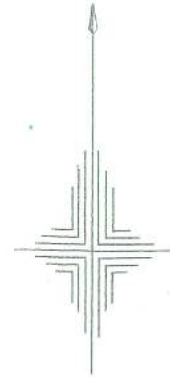

凡 例	
	第一期分譲 (持分650分の) の土地
	第二期分譲 (持分694分の) の土地
	第三期分譲 (持分168分の) の土地
	全体共有 (持分1506分の) の土地 (駐車場・管理事務所・汚水処理場)
	道 路
	旧道跡敷

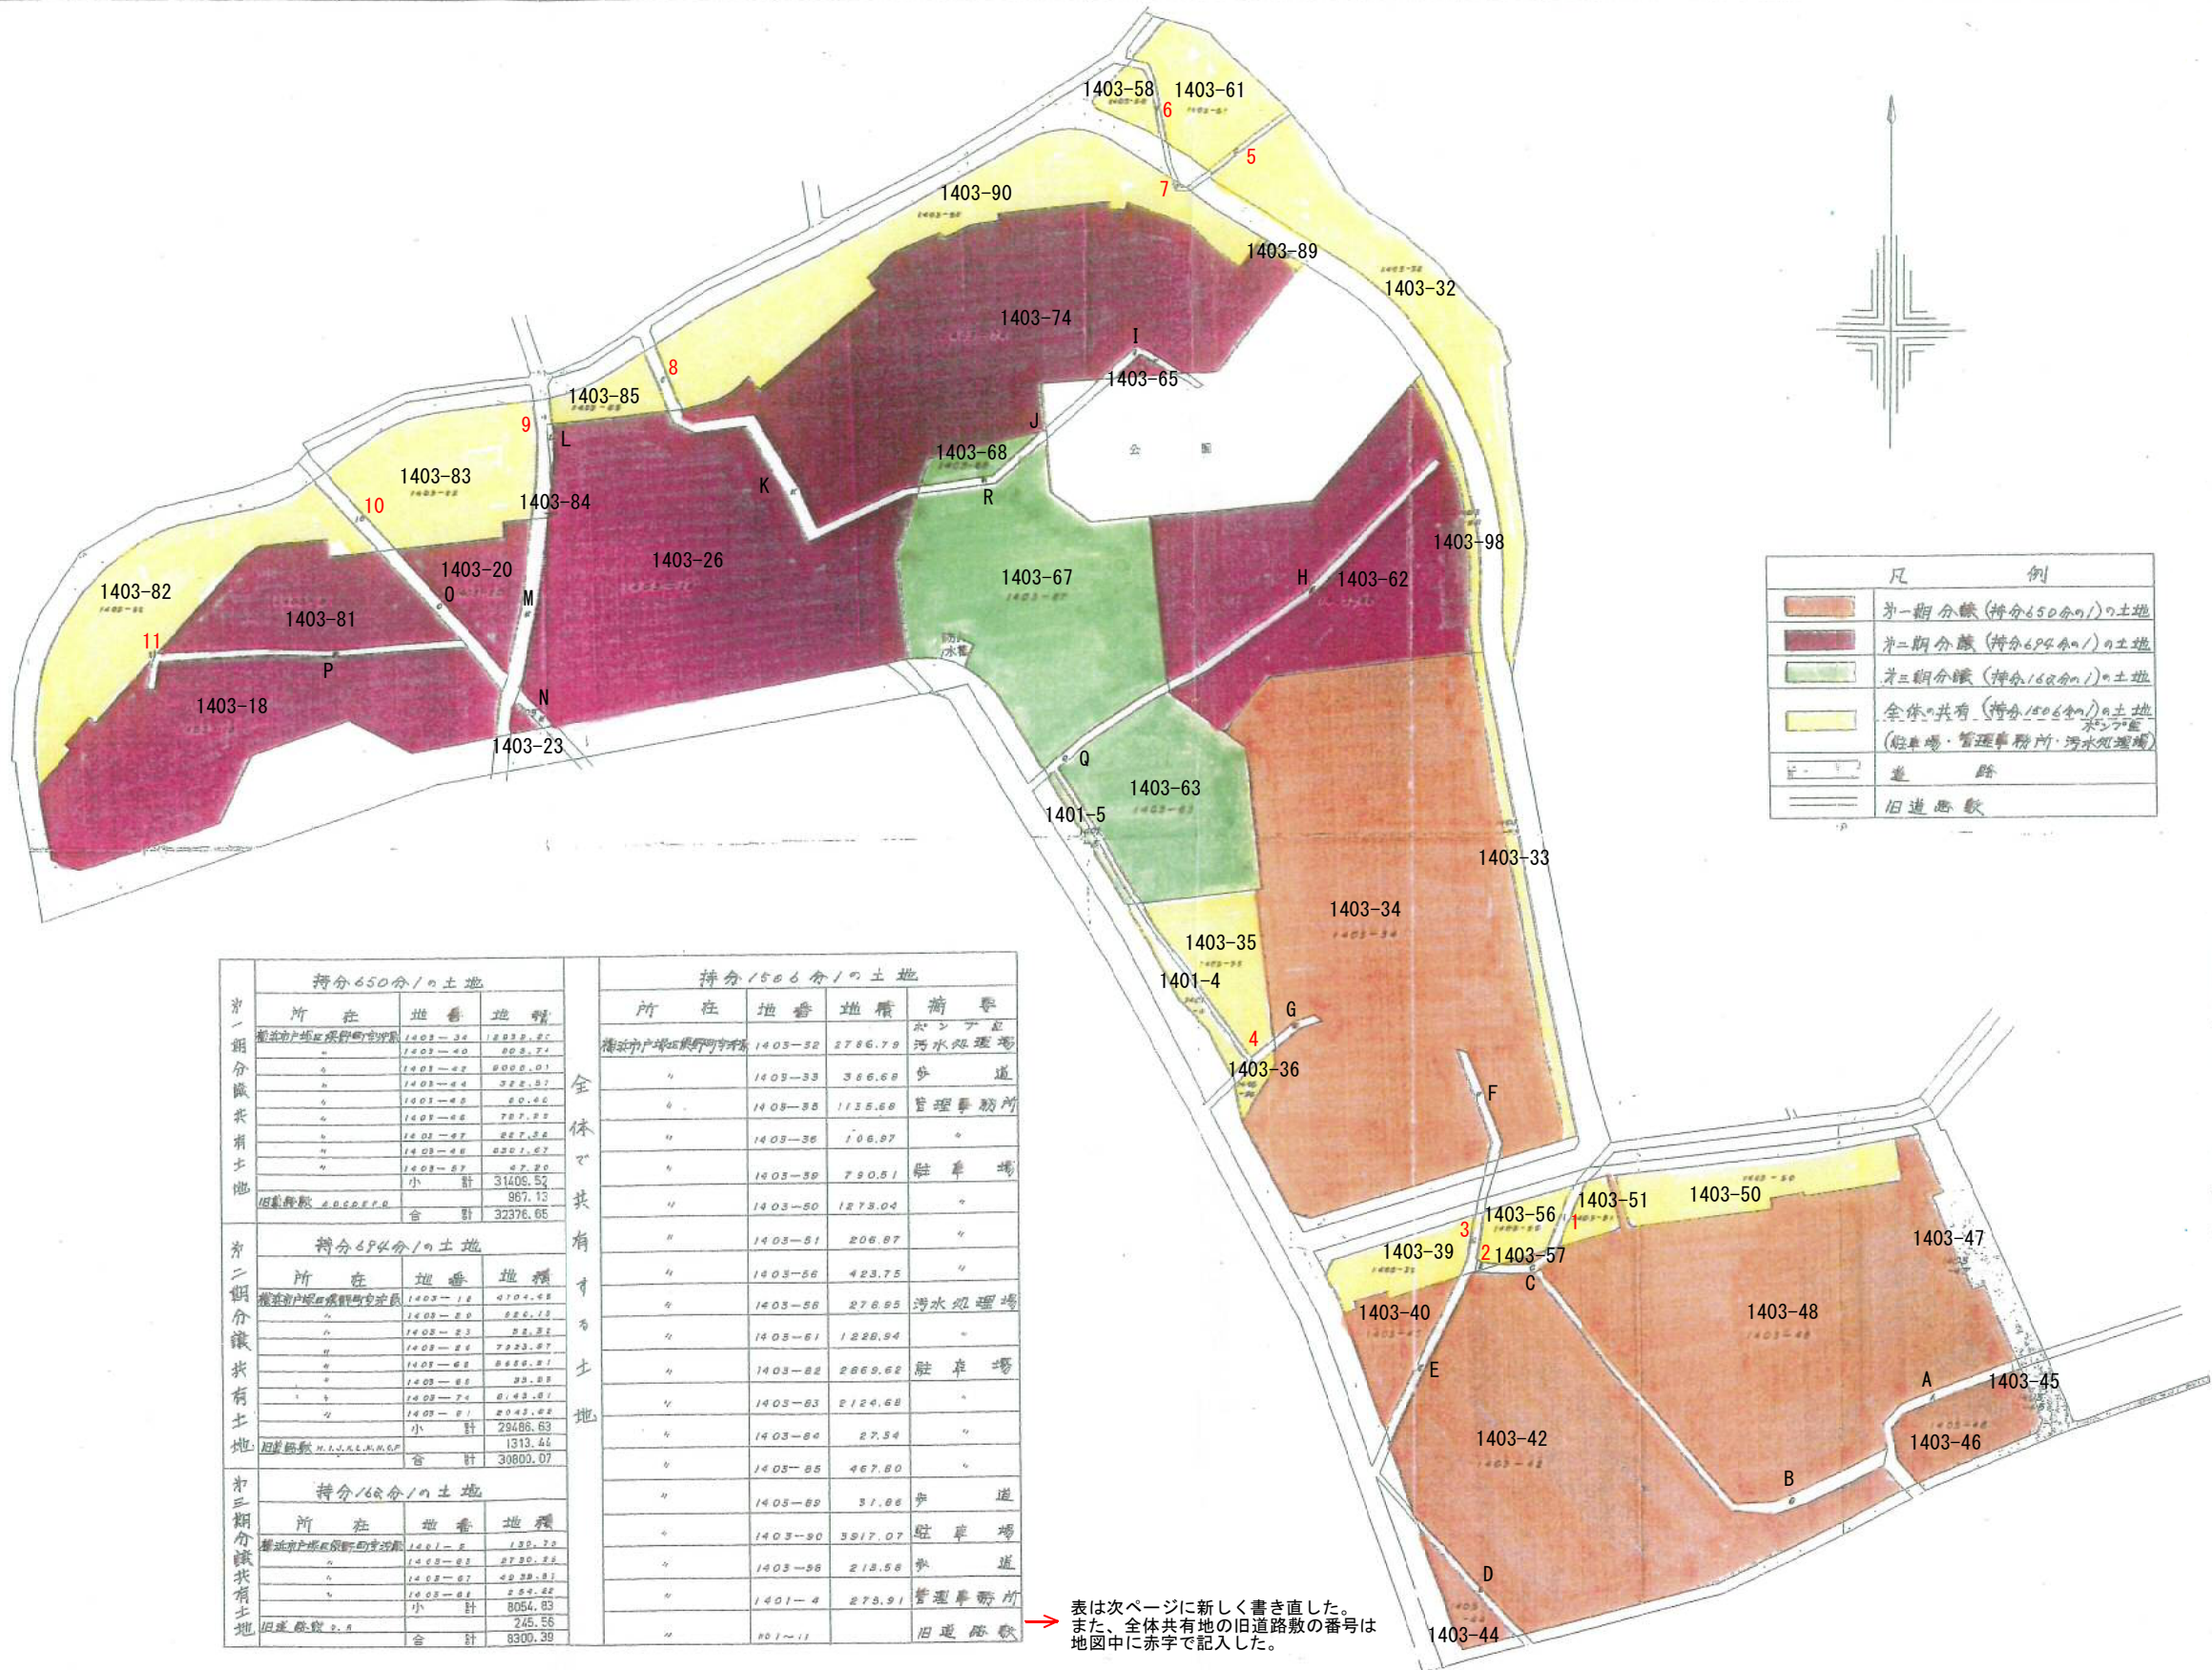

期	持分650分の土地			所 在	地 番	地 積	備 考		
	所在	地番	地積						
第一	横浜市戸塚区保原町2丁目	1403-34	1893.27	全体 で 共 有 す る 土 地	横浜市戸塚区保原町2丁目	1403-32	2786.79	水ポンプ室	
	"	1403-40	803.77		"	"	1403-33	386.68	歩 道
	"	1403-42	800.01		"	"	1403-35	1135.68	管理事務所
	"	1403-44	722.27		"	"	1403-36	106.97	"
	"	1403-45	80.46		"	"	1403-38	790.51	駐 車 場
	"	1403-46	787.27		"	"	1403-39	1273.04	"
	"	1403-47	227.26		"	"	1403-40	206.97	"
	"	1403-48	8301.67		"	"	1403-41	423.75	"
	"	1403-49	47.20		"	"	1403-42	276.85	汚水処理場
	"	1403-50	8301.67		"	"	1403-43	1228.54	"
小 計			31406.52						
旧道跡敷			967.12						
合 計			32376.65						

表は次ページに新しく書き直した。  
また、全体共有地の旧道路敷の番号は  
地図中に赤字で記入した。

第1期分譲共有土地（持分:1/650）

所在	地番	地積
俣野町字沖原	1403-34	12839.2
	1403-40	805.74
	1403-42	8008.07
	1403-44	322.57
	1403-45	60.4
	1403-46	797.29
	1403-47	227.38
	1403-48	8301.67
	1403-57	47.2
小計		31409.52
旧道路敷 A,B,C,D,E,F,G		967.13
合計		32376.65

第2期分譲共有土地（持分:1/694）

所在	地番	地積
俣野町字沖原	1403-18	4704.49
	1403-20	928.18
	1403-23	52.32
	1403-26	7923.57
	1403-62	5656.91
	1403-65	33.93
	1403-74	8143.61
	1403-81	2043.62
	小計	
旧道路敷 H,I,J,K,L,M,N,O,P		1313.44
合計		30800.07

第3期分譲共有土地（持分:1/162）

所在	地番	地積
俣野町字沖原	1401-5	130.79
	1403-63	2730.25
	1403-67	4939.57
	1403-68	254.22
小計		8054.83
旧道路敷 Q,R		245.56
合計		8300.39

全体で共有する土地（持分:1/1506）

所在	地番	地積	摘要
俣野町字沖原	1403-32	2786.79	ポンプ室、汚水処理場
	1403-33	386.68	歩道
	1403-35	1135.68	管理事務所
	1403-36	106.97	管理事務所
	1403-39	790.51	駐車場
	1403-50	1273.04	駐車場
	1403-51	206.87	駐車場
	1403-56	423.75	駐車場
	1403-58	278.95	汚水処理場
	1403-61	1228.94	汚水処理場
	1403-82	2869.62	駐車場
	1403-83	2124.68	駐車場
	1403-84	27.34	駐車場
	1403-85	467.8	駐車場
	1403-89	31.86	歩道
	1403-90	3917.07	駐車場
	1403-98	213.58	歩道
	1401-4	275.91	管理事務所
	N01~11		旧道路敷

仮合計

18546.04

旧道路敷(N01~11、地積不明)は含まない